

STAROSTA ZGIERZ
95-100 Zgierz ul. Sadowa 6
tel. (42) 719-08-84

Niniejszy projekt budowlany
stanowi integralną część
decyzji nr. 622/07 z dnia 18. Kwi. 2007

RZECZOZNAWCA d/s Z ABEZPIECZEN
PRZECIWOPOŻAROWYCH

mgr inż. Dariusz Łojko, Nr upr. 333/96
Lódź, 13.03.2006 r.
Zgodność projektu z wymaganiami
ochrony przeciwpożarowej stwierdzam
bez uwag.

Zgodniono pod względem wymagań
higienicznych i zdrowotnych bez zastrzeżeń
(z zastrzeżeniami)

Data: 03.07.07
mgr inż. Bogumiła Ozóg

rzeczoznawca do spraw higienicznych
w zakresie budownictwa ogólnego
bez służby zdrowia nr uprawnień 11-31-0-3
zam. Łódź, ul. Kasprzaka 10 m 14, tel. 51-56-77
biuro 72993, Wojska Polskiego 55/61 tel. 655-64-97

Zaprojektowano pod względem zgodności z przepisami
bezpieczeństwa i higieny pracy oraz wymaganiami
ergonomicznymi
1) bez zastrzeżeń
2) z zastrzeżeniami wymienionymi w załączonej opinii

Data: 03.07.07
Nr opinii: asf.129/07

mgr inż. BOGUMIŁA OZÓG
rzeczoznawca do spraw bezpieczeństwa i higieny pracy
nr upr. GJP 125/98 w grupach 1, 1.2, 1.3, 1.4
zam. Łódź, ul. Kasprzaka 10 m 14, tel. 651-56-77
praca Łódź, ul. Wojska Polskiego 55/61, tel. 655-64-97

MAPA SYTUACYJNO-WYSOKOŚCIOWA
DO CELÓW PROJEKTOWYCH
skala 1:500

województwo łódzkie
powiat zgierski
miasto Zgierz
obr. 140
działka 747/4 i 747/5
ulica Ozorkowska 68-70

Mapę wykonano na podstawie mapy zasadniczej
nr 112.432.1114 oraz pomiaru uzupełniającego
ze stycznia 2007r.

WYKONAWCA
GEODETA UPRAWNIONY

Wojciech Słezak
UPR. NR 14613

Niesutków dn. 23.01.2007r.

LEGENDA

[Symbol]	A.B.L. GRANICE DZIAŁKI
[Symbol]	BUDYNEK SZKOŁY
[Symbol]	SALA GIMNASTYCZNA - ODBUDOWA + MODERNIZ.
[Symbol]	PROJ. ROZBUDOWA
[Symbol]	ŁĄCZNIK - do rozbiórki
[Symbol]	POJEMNIK NA ŚMIECI
[Symbol]	NAWIERZCHNIA BETON. P-POŻ
[Symbol]	INSTALACJA GAZU - proj. I etap
[Symbol]	INSTALACJA WODY - proj. II etap
[Symbol]	KANALIZACJA SANIT. - proj. I etap
[Symbol]	KANALIZACJA SANIT. - proj. II etap

stacja sanit. - rob. now. wyprowadz. now.
pomp. - rob. now. pomp. sanit. - now.

Wojciech Słezak
Zgierz dn. 08.03.2007 r.

Geodeta uprawniony
Zgierz dn. 08.03.2007 r.


STAROSTWO POWIATOWE W ZGIERZU
ODDZIAŁ ZASOBU GEODEZYJNEGO I KARTOGRAFICZNEGO

W obszarze oznaczonym linią dokonano
aktualizacji treści mapy zasadniczej.
Dokumenty z pomiaru uzupełniającego przyjęto
do zasobu w dniu 01.02.2007

i zaewidencjonowano pod nr 333/2007

Niniejsza mapa może służyć do celów projektowych.
Projektowane obiekty budowlane
wymagające pozwolenia na budowę
podlegają wytyczeniu i inwentaryzacji powykonawczej
przez jednostki uprawnione do wykonywania
prac geodezyjnych

Zgierz dn. 01.02.2007

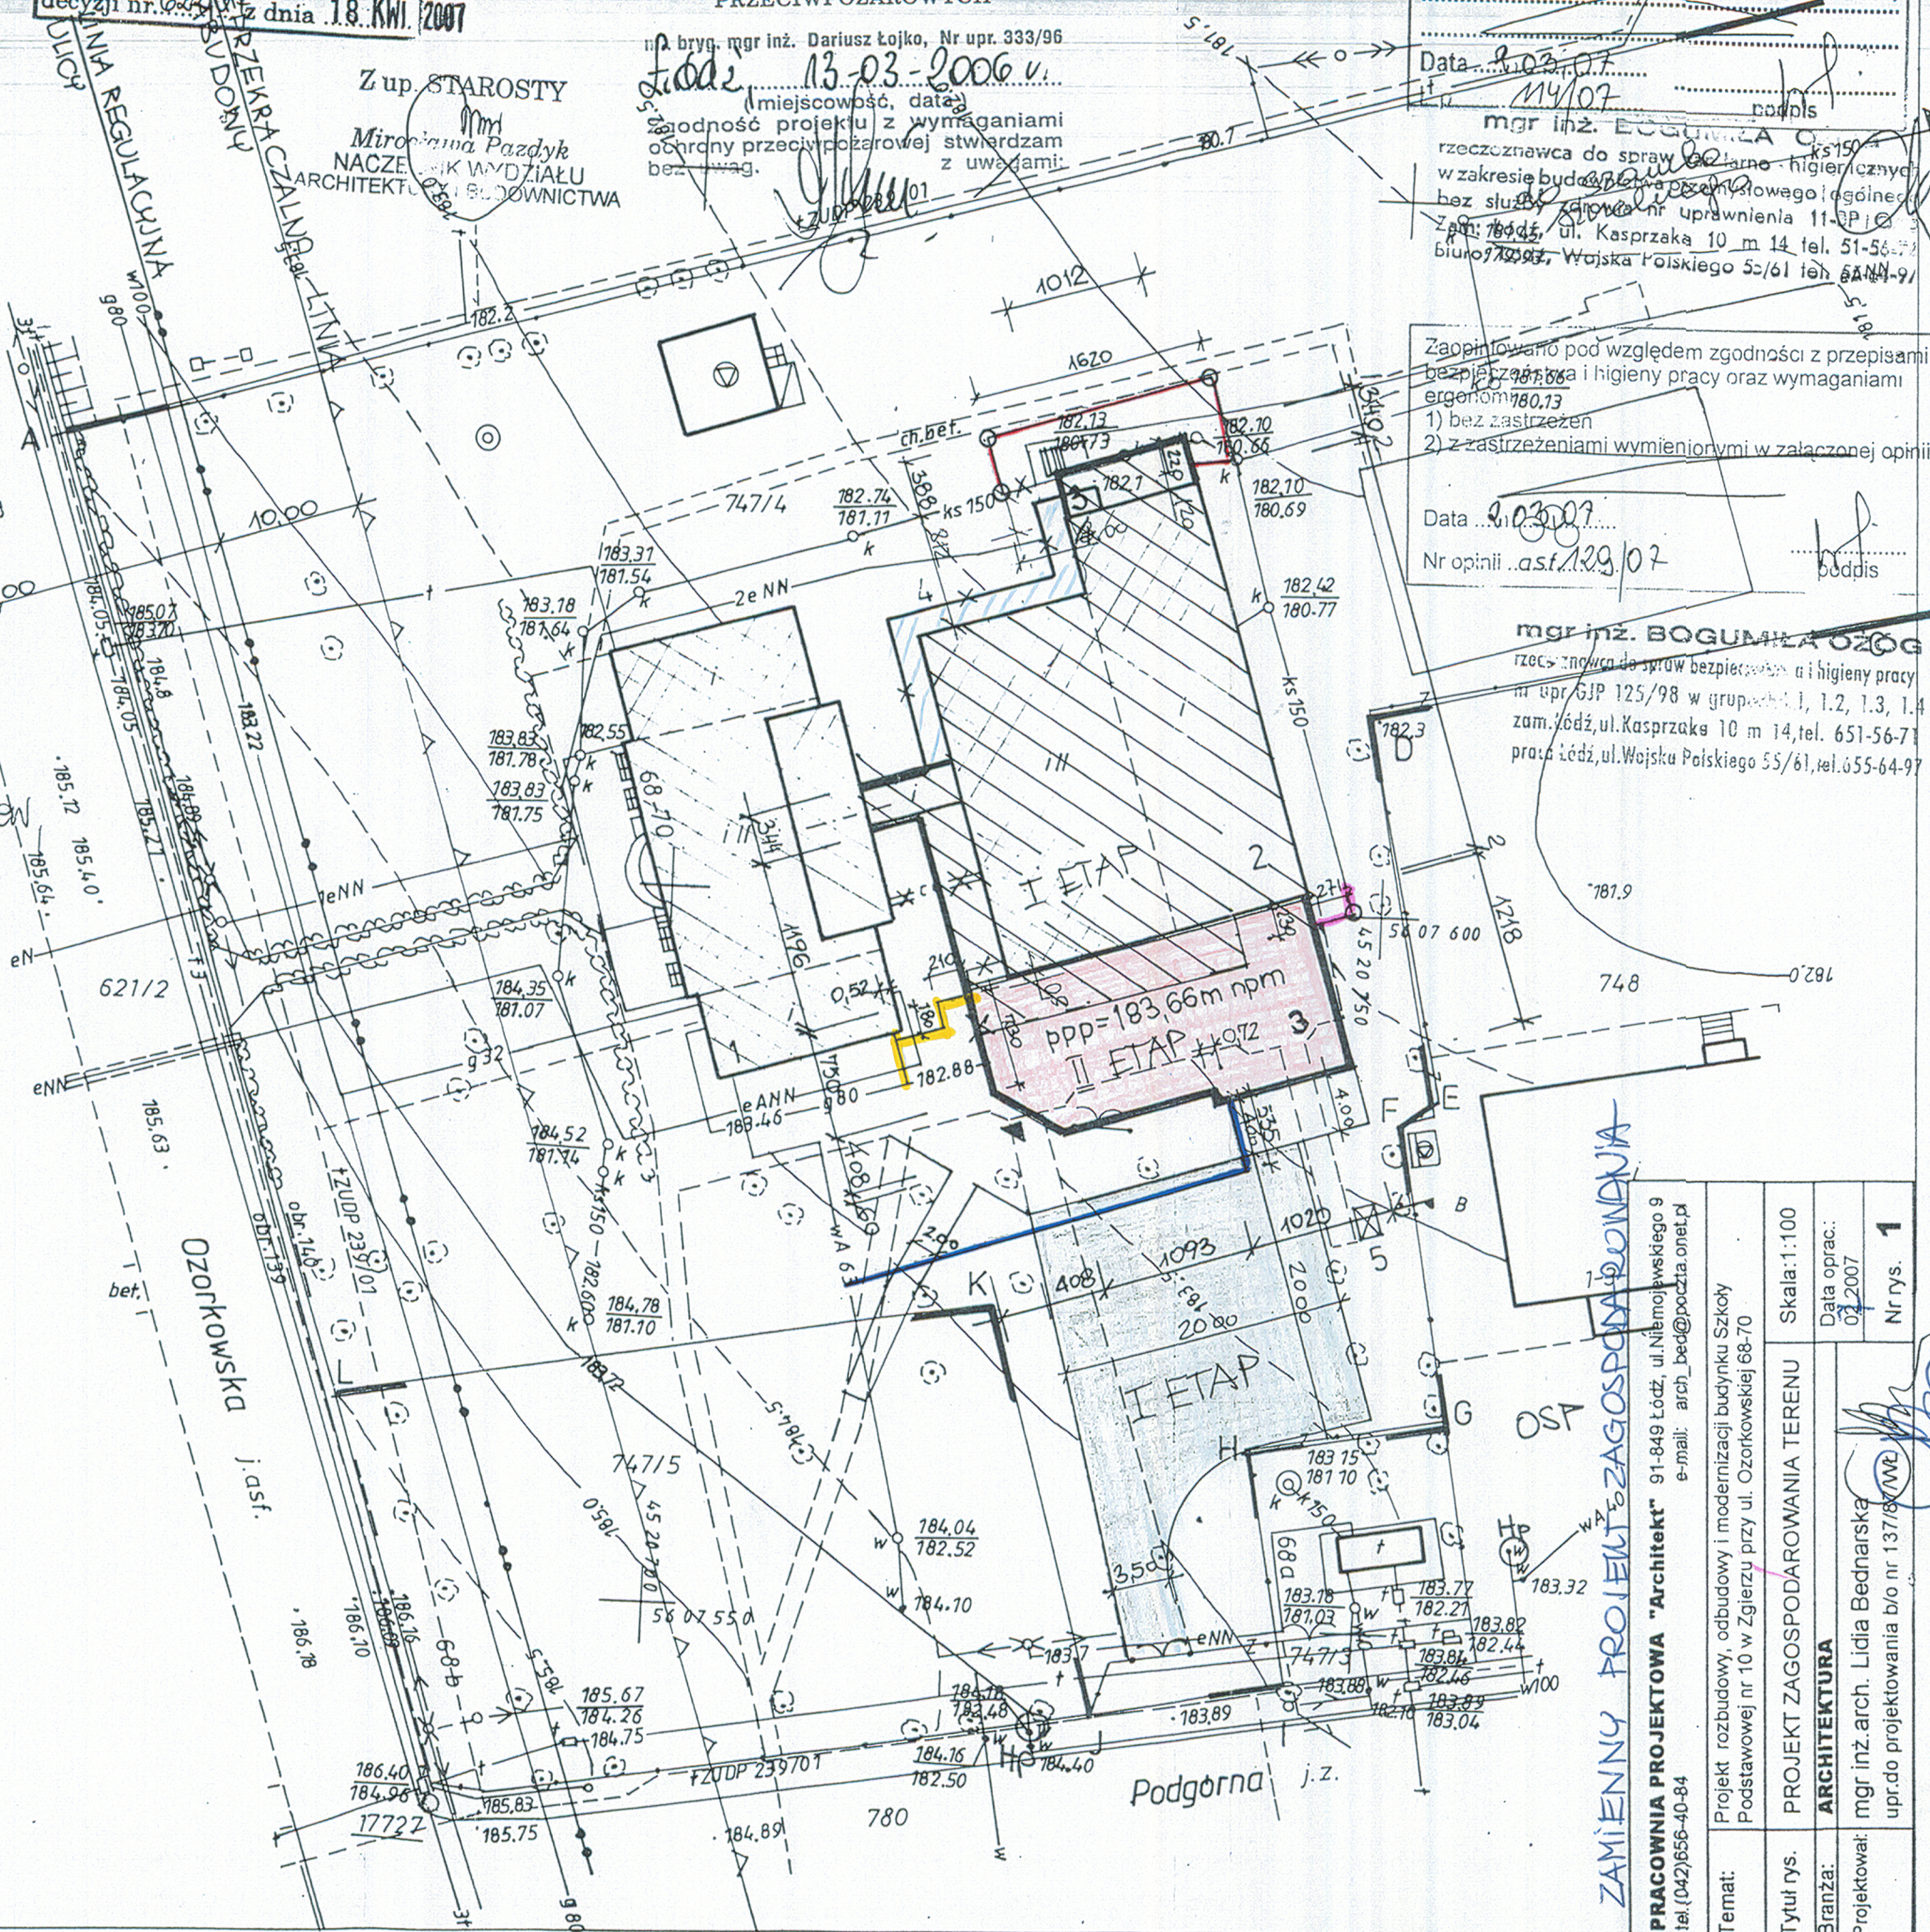

ZAMIENNY PROJEKT ZAGOSPODAROWANIA

PRACOWNIA PROJEKTOWA "Architekt"	91-849 Łódź, ul. Niemcewskiego 9
tel. (042) 656-40-84	e-mail: arch_bed@poczta.onet.pl
Temat:	Projekt rozbudowy, odbudowy i modernizacji budynku Szkoły Podstawowej nr 10 w Zgierzu przy ul. Ozorkowskiej 68-70
Tytuł rys.	PROJEKT ZAGOSPODAROWANIA TERENU
Branża:	ARCHITEKTURA
Projektował:	mgr inż. arch. Lidia Bednarska
	upr. do projektowania b/o nr 137/88/WŁ
Skala:	1:100
Data oprac.:	02.2007
Nr rys.	1